


FÖRKLARINGAR

- = BÅTAR I VAGGA
- = BÅTAR PÅ VAGNA/KARRA

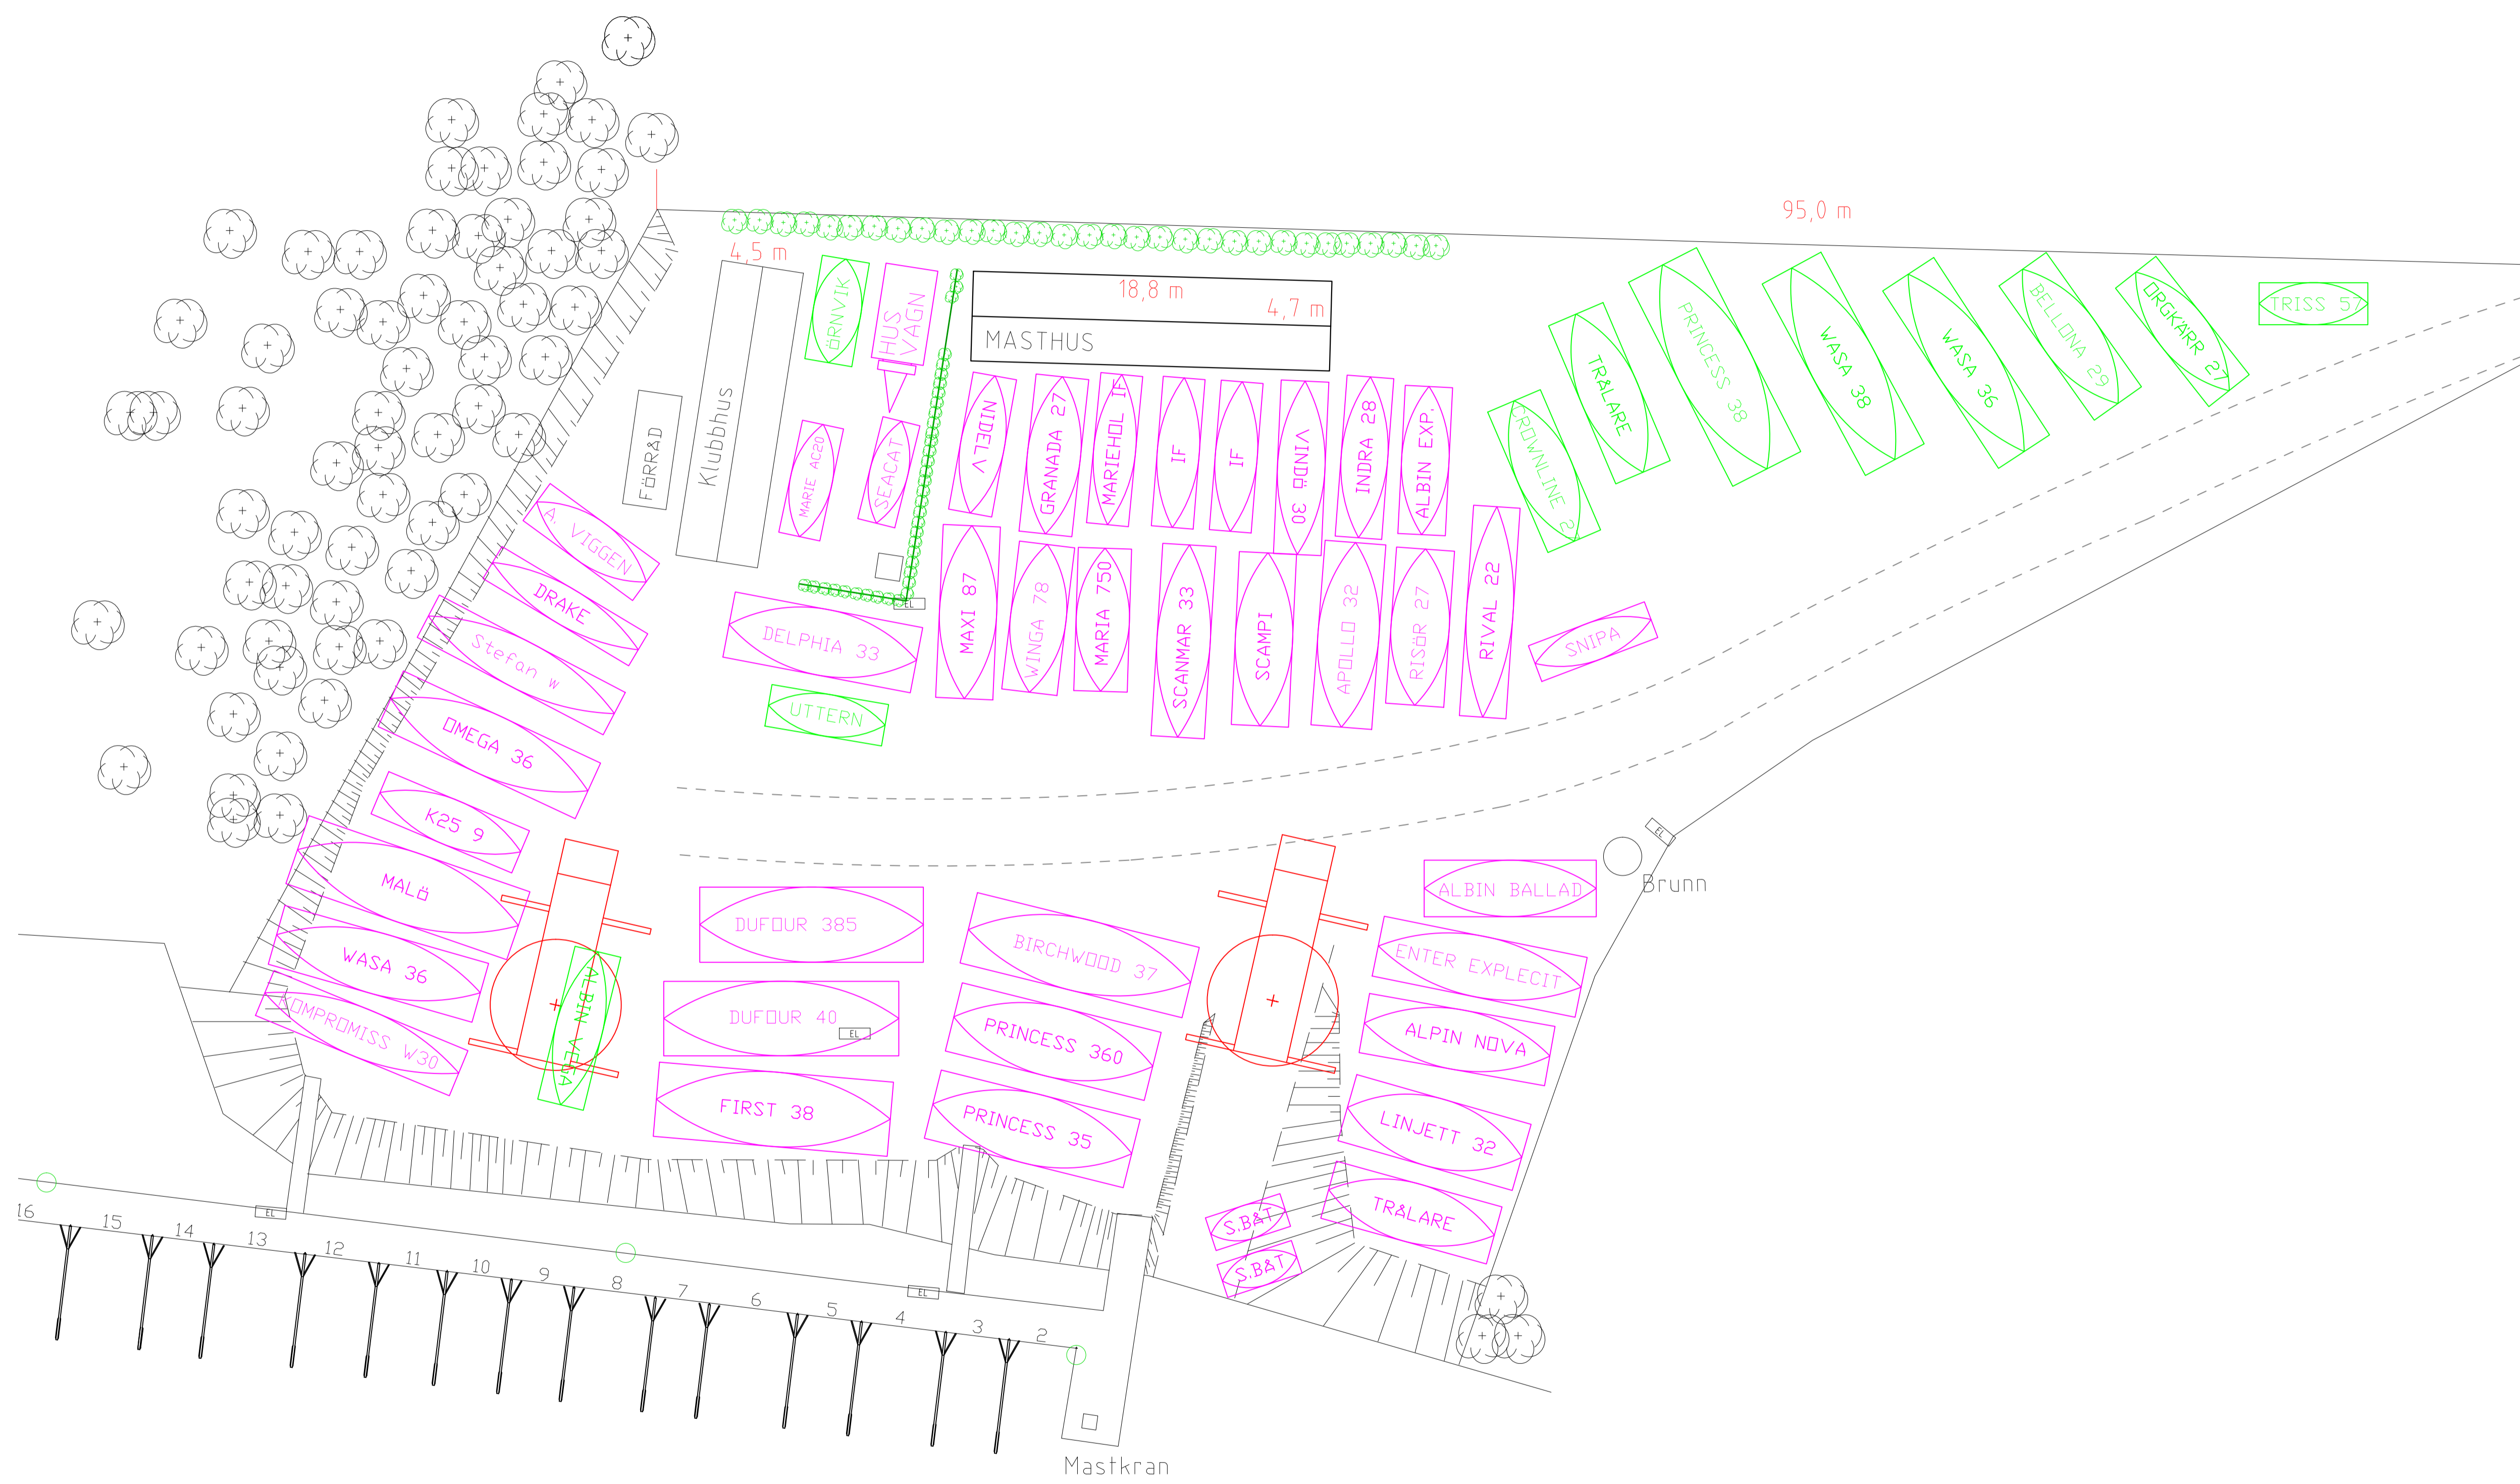

- = VATTENUTKASTARE
- EL = ELSKÅP

BET	ANT	ÄNDRINGEN AVSER	SIGN	DATUM
-----	-----	-----------------	------	-------

RELATIONSHANDLING

OBS! Denna ritning får ej användas för beställning eller utförande utan att här ovanför vara försedd med texten "BYGGHANDLING"



LÄRLINGSVÄGEN 3
 BOX 4005
 15104 SÖDERTÄLJE
 TEL: 08-554 224 00, FAX: 08-554 224 15

UPPDRAG NR	RITAD AV	HANDLÄGGARE
	CHD	Mikael Ruda
DATUM	ANSVARIG	
2015-09-08	Christoffer Högstedt	

ÖVERSIKTSKARTA
 MÖRKÖ, SKÅNSHOLMEN
 OAXENS BÅTKLUBB
 SLIP OMRÅDE OBK
 TORRLÄGGNINGS PLATSER FÖR BÅTAR
 MARPLAN +

SKALA	NUMMER	BET
A1/1:200 A3/1:400	1001	